

Plot 119/64

PL.11

Förslag till ändring av stadsplanen för del av Kvarteret Trumpeten i Saltsjöbadens köping


SALT
Ink. 1 6 AUG 1962
Dnr 923/62

Upprättat den 9 december 1961 av

Sven Holmberg
(Sven Holmberg)
Mättingsman

Tillhör Saltsjöbadens
Kommunalfullmäktiges be-
slut den 27 april 1962.

Harry Dahlberg
(Harry Dahlberg)
ordförande.

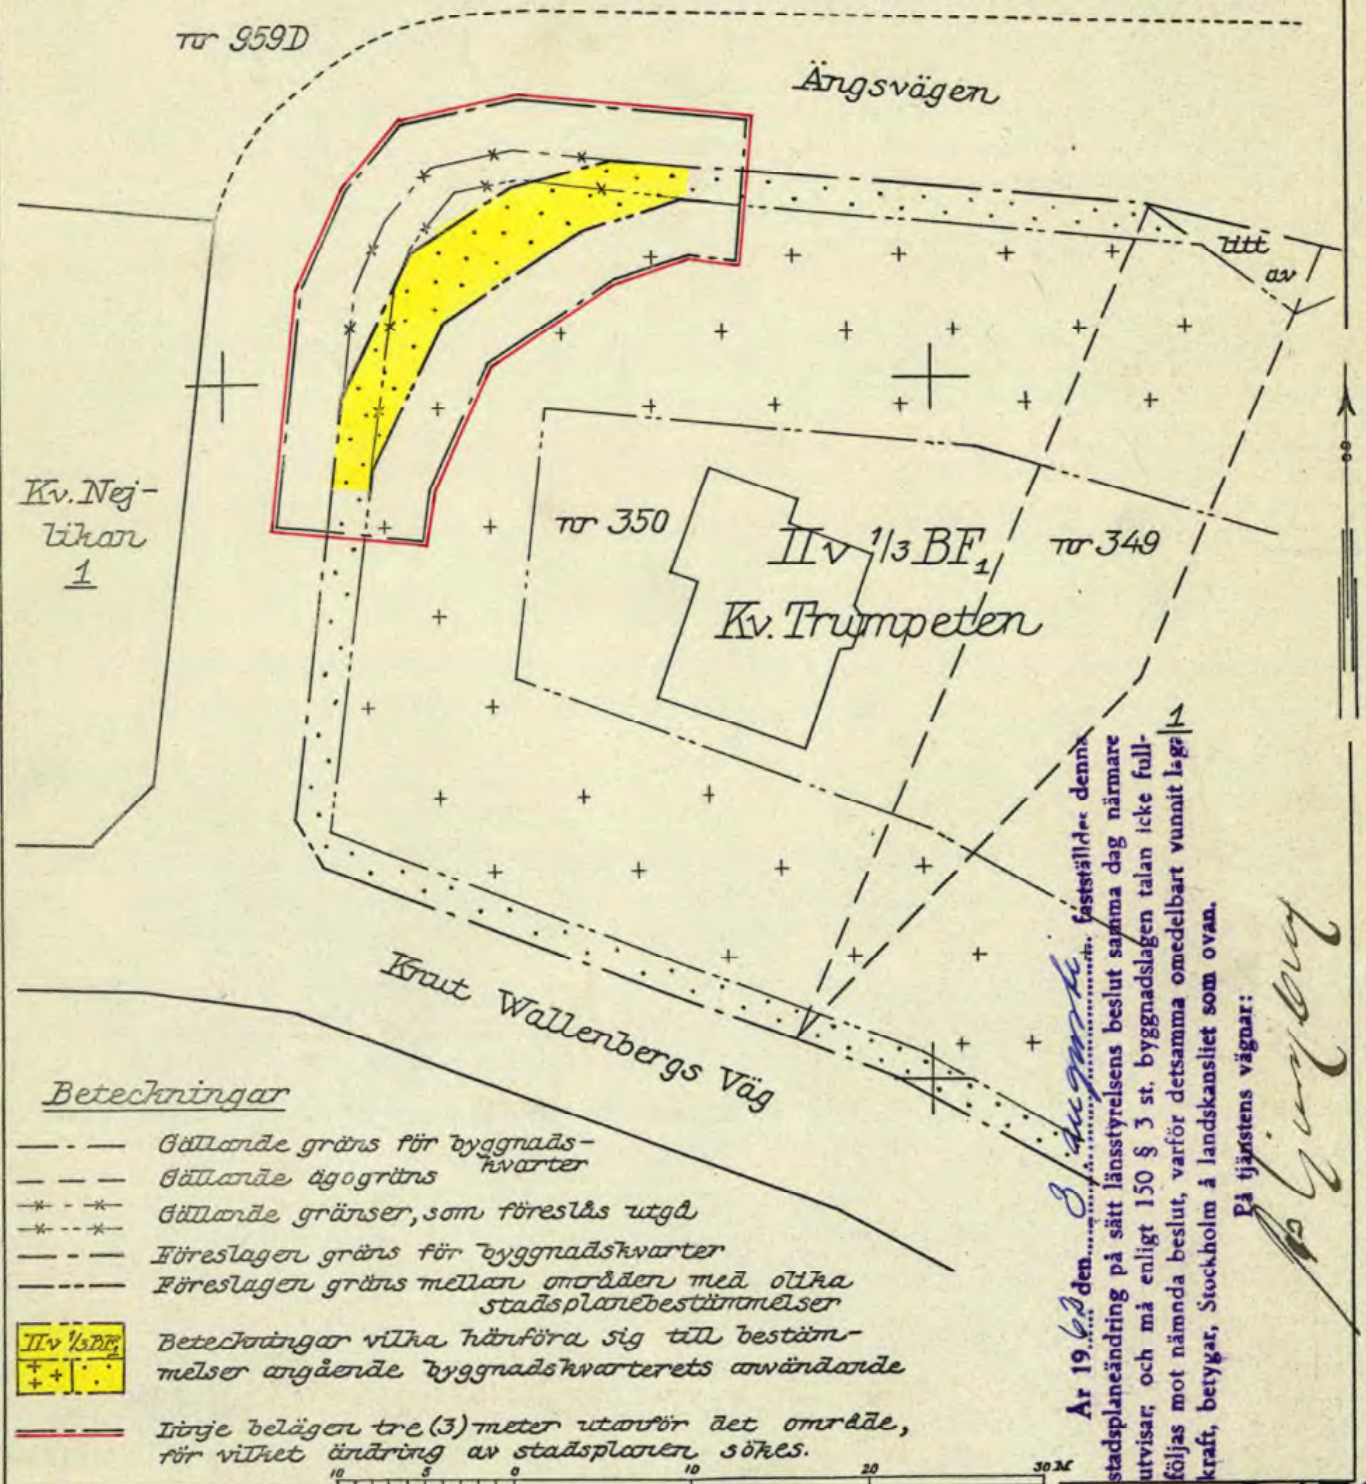

Beteckningar

- Gällande gräns för byggnads-
kvarter
- Gällande ägogräns
- *-* Gällande gränser, som föreslås utgå
- Föreslagen gräns för byggnadskvarter
- Föreslagen gräns mellan områden med olika
stadsplanbestämmelser
- II v 1/3 BF₁ Beteckningar vilka hänföra sig till bestäm-
melser angående byggnadskvarterets användande
- Inge belägen tre (3) meter utöver ätt område,
för vilket ändring av stadsplanen sökes.

stadsplanändring på sätt länsstyrelsens beslut samma dag närmare
utvisar; och må enligt 150 § 3 st. byggnadslagen talan icke full-
följas mot nämnda beslut, varför detsamma omedelbart vunnit laga
kraft, betygar, Stockholm å landskansliet som ovan.
På tjänstens vägnar:


Lada 13H

Skala 1:400

119/1962

S 176



Nacka KLM

Akt nr:

0182K-119/1962

119/1962

119
1962

KARTAN I AKTEN

LÄNSSTYRELSEN
I
STOCKHOLMS LÄN
LANDSKÄNSLIET

119
62
3.8.62

SALTSJÖBADENS KÖP
Byggnadsnämnden
Ink. 16 AUG 1962
Dnr ...2.2.3/62

III G1-55:62.


R e s o l u t i o n .


Länsstyrelsen prövar, med stöd av 26 och 88 §§byggnadslagen, skäligt fastställa ett av kommunalfullmäktige i Saltsjöbadens köping vid sammanträde den 27 april 1962 antaget förslag till ändring av stadsplanen för del av kvarteret Trumpeten, sådant förslaget åskådliggjorts å en av mätningemannen Sven Holmberg den 9 december 1961 upprättad karta med därtill hörande beskrivning av den lydelse härvid fogade bilaga utvisar.


Klagan över detta beslut må icke föras.

Stockholm å landskansliet den 3 augusti 1962.

På länsstyrelsens vägnar:

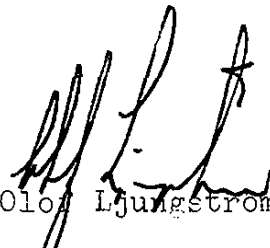
Olof Ljungström

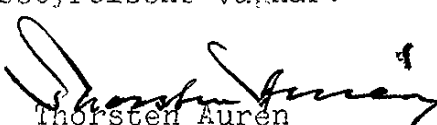
Thorsten Auren

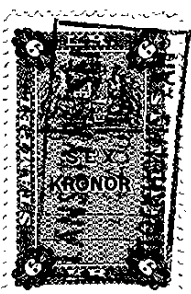

| | | |
|------------|-------|-------|
| Attesteras | | |
| Utanordnas | | |
| Litt. nr | Kr. | öre |
| 119 62 6 | 10 | 00 |
| | | |
| | | |
| | | |


Stämpel sex kronor.

Saltsjöbadens köping

13925

"
~~Ärende~~

~~9.~~

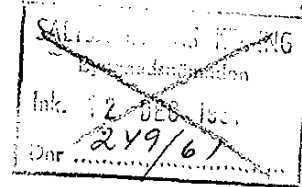

~~61-55-62~~

Beskrivning


till förslag till ändring av stadsplanen för del av
kvarteret Trumpeten i Saltsjöbadens köping (hörnavskärning).

Förslaget, åskådliggjort på karta märkt pl. 11, avser
ändring i den av Kungl.Maj:t den 4 april 1930 fastställda
stadsplanen.


Ändringsförslaget, som framlägges på begäran av
kommunalnämnden, innebär att kvartershörnet i kurvan mot
Ängsvägen avskäres i syfte att förbättra sikten och fram-
komligheten för gatutrafiken.

De genom ovannämnda kungl.brev samt ändringar däri
fastställda av Kungl.Maj:t den 21 augusti 1936 gällande
stadsplanebestämmelserna föreslås fortfarande skola gälla;
dock att där dessa bestämmelser hänvisa till karta, hänvis-
ningen beträffande detta område måtte avse den nya kartan
märkt pl. 11.

Saltsjöbaden den 9 december 1961.

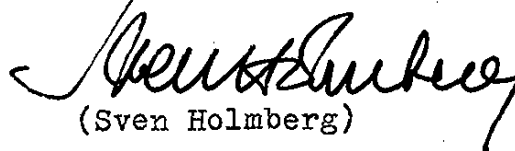
(Sven Holmberg)
Mättningsman.

Tillhör Saltsjöbadens Kommunal-
fullmäktiges beslut den 27 april
1962.

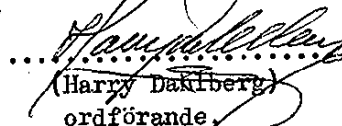
.....
(Harry Daxberg)
ordförande.


Förslag till ändring av stadsplanen för del av
Kvarteret Trumpeten
i Saltsjöbadens köping

Upprättat den 9 december 1961 av

Sven Holmberg
(Sven Holmberg)
Mättingsman

Tillhör Saltsjöbadens
kommunalfullmäktiges be-
slut den 27 april 1962.

Harry Dahlberg
(Harry Dahlberg)
ordförande.

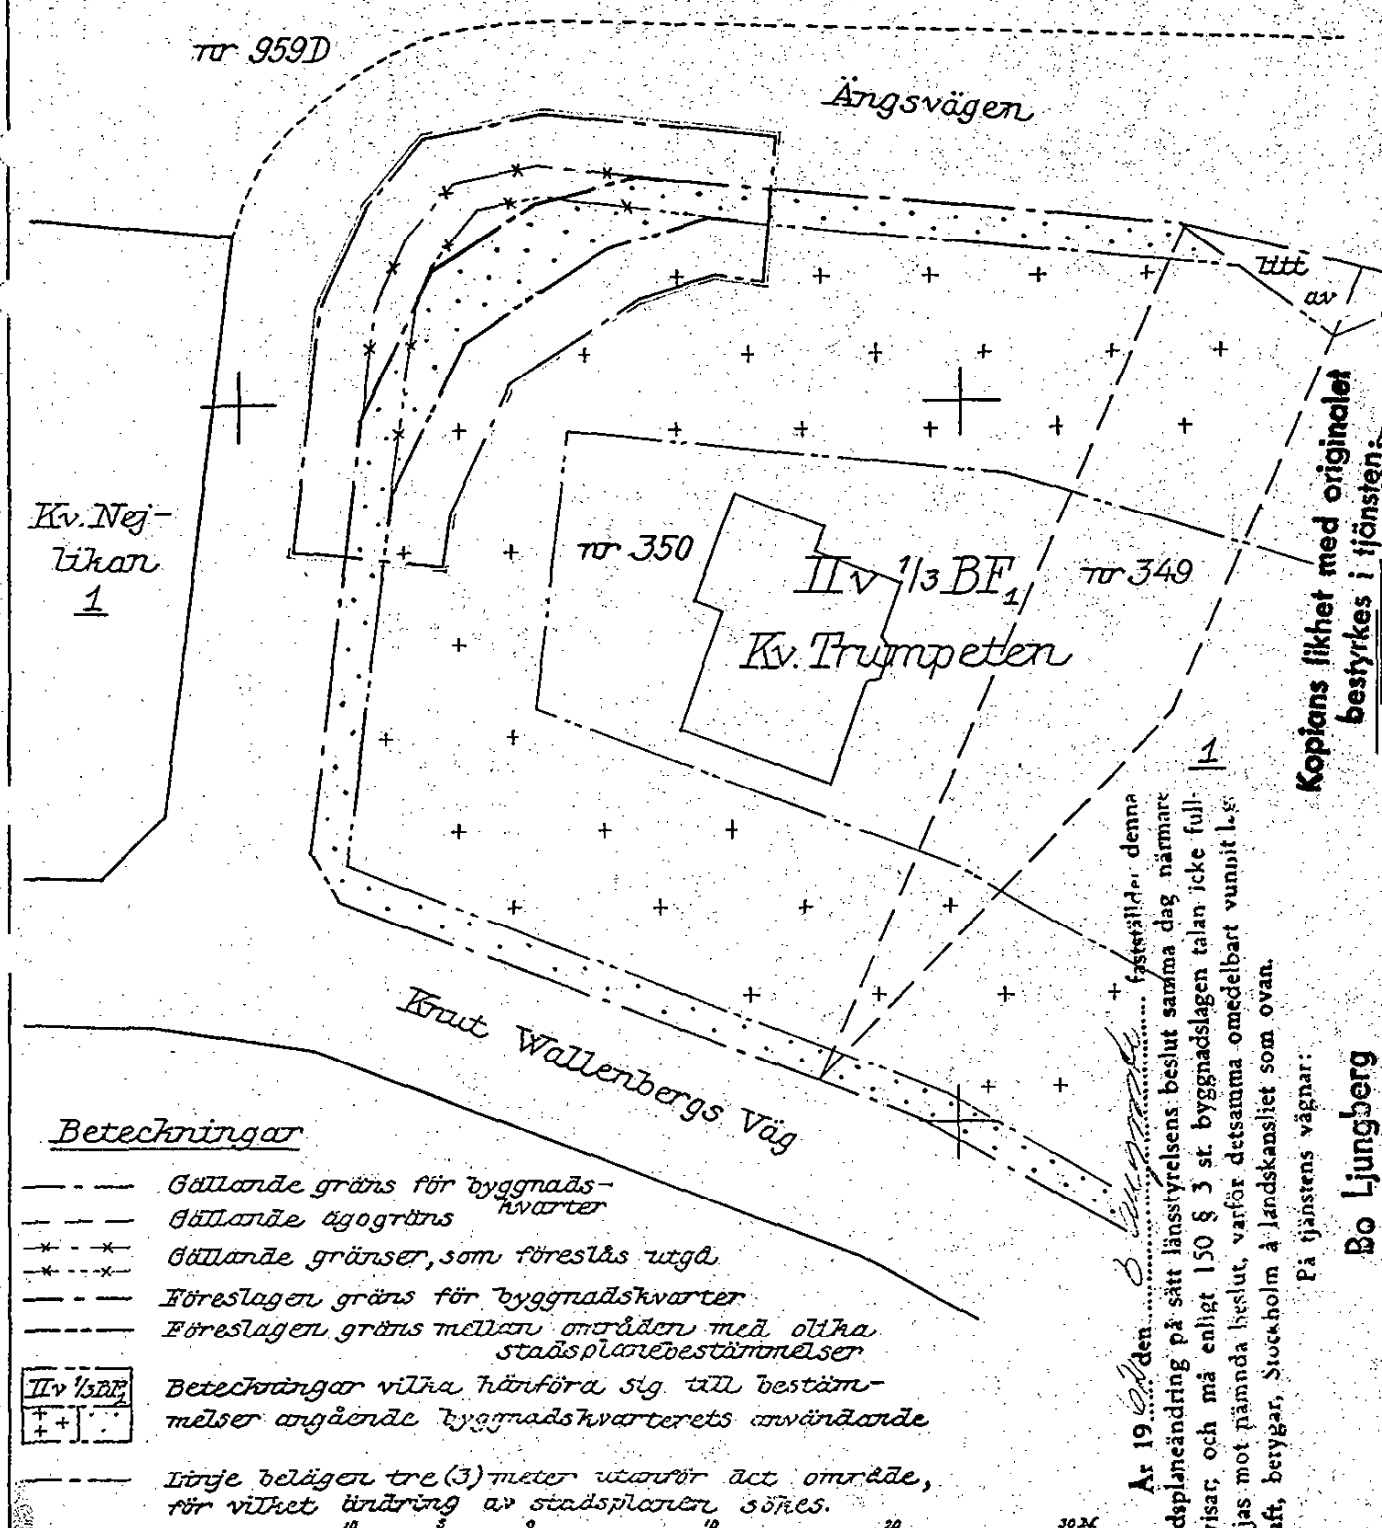

Beteckningar

- Gällande gräns för byggnads-
kvarter
- - - Gällande ägogräns
- * - * Gällande gränser, som föreslås utgå
- · - · - Föreslagen gräns för byggnadskvarter
- · - · - Föreslagen gräns mellan områden med olika
stadsplanbestämmelser
- | |
|------------|
| IIv 1/3 BF |
| + + |

 Beteckningar vilka hänföra sig till bestäm-
melser angående byggnadskvarterets användande
- - - - - Lönje belägen tre (3) meter utöver ätt område,
för vilket ändring av stadsplanen sökes.

Ar 19... den... fastställt, denna
stadsplanändring på sätt länsstyrelsens beslut samma dag närmare
avvisar, och må enligt 150 § 3 st. byggnadslagen talan icke full-
göras mot nämnda beslut, varför detsamma omedelbart vunnit i. s.
kraft, berygas, Stockholm å landskansliet som ovan.
På tjänstens vägnar:

Kopians fiktet med originolet
bestyrkes i ifjånstgen.

Bo Ljungberg